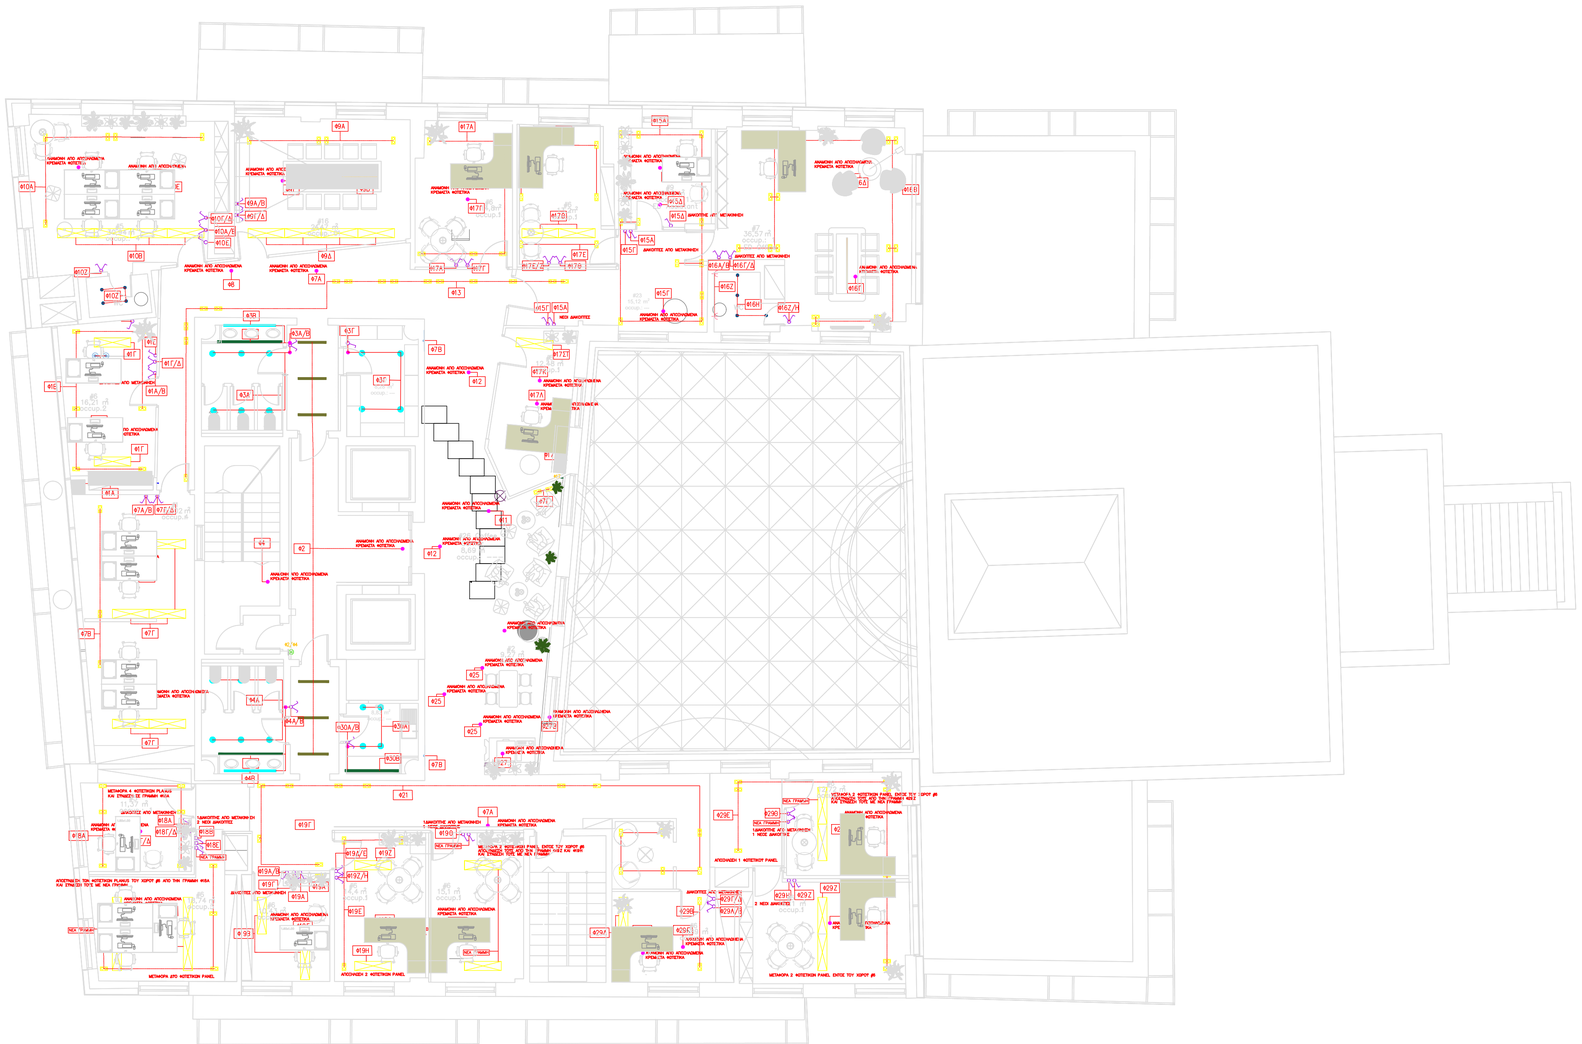

ΥΠΟΜΝΗΜΑ

- planus 9 2F (97 τεμάχια)
- fluxus M Φ8 (8 τεμάχια)
- fluxus M Φ18 (24 τεμάχια)
- LED panel 30x120cm (52 τεμάχια)
- Χωνευτά spot οροφής Φ8 (24 τεμάχια) ????
- ΑΠΛΙΚΑ ΜΠΑΝΙΟΥ POLO 6310541 IP44 (4 τεμάχια)
- COMIS RING BASE Ø1000mm 31W 3000/4000K 230V (2 τεμάχια)
- PENDO CEILING E27 (2 τεμάχια)
- κρεμαστό γραμμικό notus 16 180cm (6 τεμάχια)
- κρεμαστό γραμμικό notus 16 118cm (9 τεμάχια)
- γραμμικό οροφής notus 16 (15 τεμάχια)
- notus 12 wall
- led κρυφού φωτισμού (οροφή)
- led κρυφού φωτισμού (κάτω από ερμάριο reception και πίσω από διάτρητη επένδυση)
- led οροφής εξωτερικό
- led οροφής εξωτερικό (daylight)
- BELLA SUSP. artemide
- artemide MOUETTE FLUO ASIMMETRIC 1950mm
- artemide MOUETTE FLUO ASIMMETRIC 1350mm
- επιδαπέδιο φωτιστικό MELAMPO
- επιτραπέζιο φωτιστικό MELAMPO
- Fuga οροφής Φ80 (3 τεμάχια)
- Fuga οροφής Φ120 (2 τεμάχια)

ΠΑΡΑΤΗΡΗΣΕΙΣ

1. ΟΙ ΥΦΙΣΤΑΜΕΝΕΣ ΑΝΑΜΟΝΕΣ, ΑΠΟ ΑΠΟΣΗΘΗΜΕΝΑ ΚΡΕΜΑΣΤΑ ΦΩΤΙΣΤΙΚΑ, ΜΠΟΡΟΥΝ ΝΑ ΜΕΤΑΚΙΝΗΘΟΥΝ ΓΙΑ ΤΟΠΟΘΕΤΗΣΗ ΝΕΩΝ ΦΩΤΙΣΤΙΚΩΝ ΕΠΙΛΟΓΗΣ INTERIOR DESIGN Η/ΚΑΙ ΕΠΙΒΛΕΠΟΝΤΑ
2. Η ΑΡΙΘΜΙΣΗ ΤΩΝ ΓΡΑΜΜΩΝ ΕΙΝΑΙ ΣΥΜΦΩΝΑ ΜΕ ΣΧΕΔΙΑ AS BUILT (PDF ΑΡΧΕΙΑ). ΧΡΕΙΑΖΕΤΑΙ ΔΙΑΣΤΑΥΡΩΣΗ-ΑΝΤΙΣΤΟΙΧΙΣΗ ΣΕ ΠΙΝΑΚΕΣ ΚΑΤΟΠΙΝ ΕΦΑΡΜΟΓΗΣ ΤΩΝ ΤΡΟΠΟΠΟΙΗΣΕΩΝ.

PROJECT:	OFFICE MODIFICATION
ΘΕΣΗ:	ETHNIKIS ANTISTASEOS - CHALANDRI
CUSTOMER:	EUROPEAN UNION AGENCY FOR NETWORK AND INFORMATION SECURITY (ENISA)
ENGINNERS:	CORE FM DIMOSTHENIS KAPAZOGLOU MECHANICAL ENGINEER NTUA
DWG TITLE:	ΚΑΤΟΨΗ Γ' ΟΡΟΦΟΥ ΦΩΤΙΣΜΟΣ
DATE:	JUNE 2021 — SC. 1:100 — DWG No:
E/M STUDY:	Η Φ – 5
SIGNATURE:	